AS-BUILT SURVEY PLAN OF PLOT 1698A, 1698B & 1698C
AT

DAWAKI DISTRICT, CADASTRAL ZONE F18

FEDERAL CAPITAL CITY PHASE I

ABUJA F.C.T


AREA (1698A,B&C) : [6682.583m², 3479.20m² & 3715.892m²]

SCALE: 1:2000

0m 20m 40m 60m

ORIGIN: UTM ZONE 32N

UTM

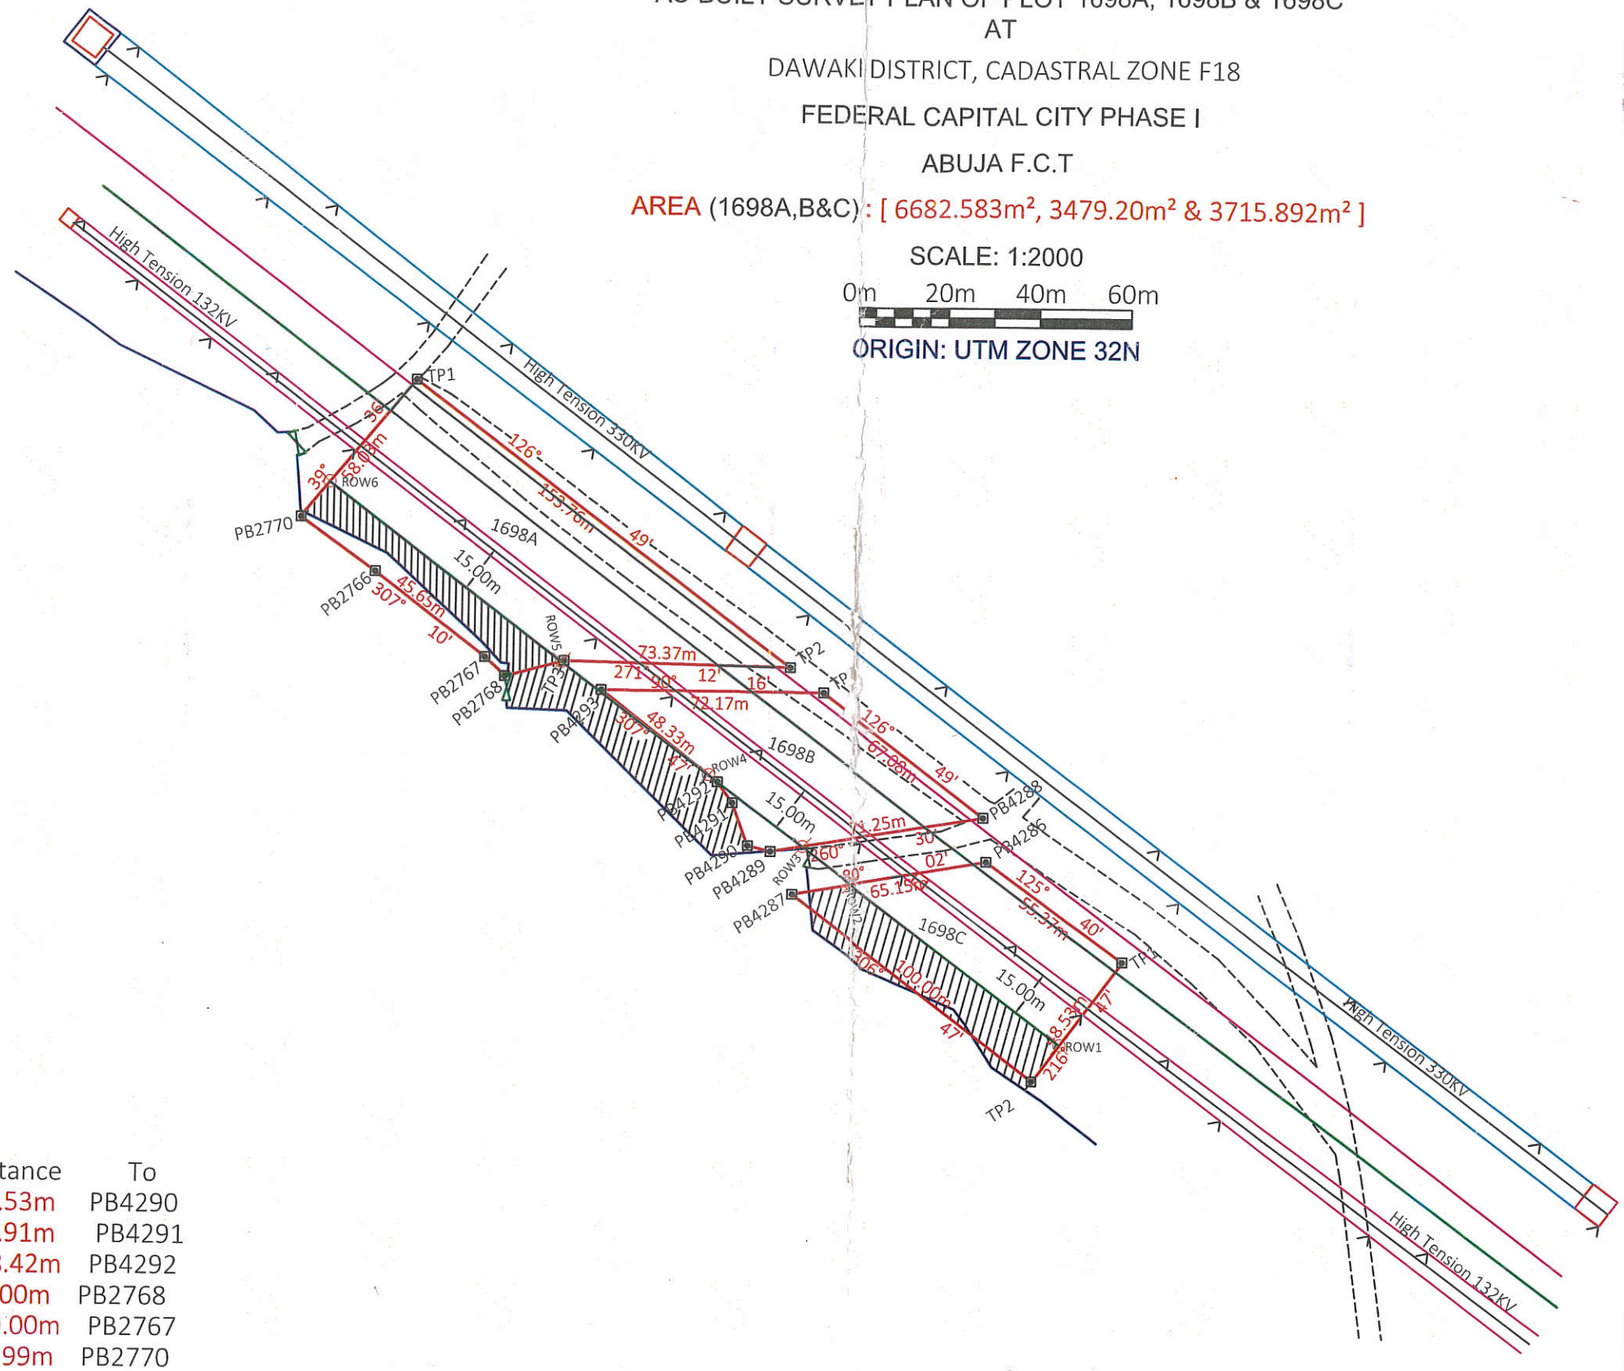

From	Bearings	Distance	To
PB4289	284° 28'	07.53m	PB4290
PB4290	339° 42'	14.91m	PB4291
PB4291	324° 05'	08.42m	PB4292
TP3	254° 58'	20.00m	PB2768
PB2768	312° 47'	09.00m	PB2767
PB2766	305° 26'	29.99m	PB2770
PB4287	332° 17'	15.67m	PB4289
PB4293	307° 26'	15.29m	TP3

NOTE:
UTM COORDINATES OF FCT/F18/PB4286
N: 1009202.397m
E: 324160.907m

Surveyed and Prepared by:
Survey Unit, Department of Development Control

LEGEND

	Allocated Boundary
	Existing Fence Line
	Existing Access
	330KV Line
	132KV Line
	Established Right of Way
	Useable Area